

**Uchwała Nr XXVI/205/2016
Rady Gminy Kaliska
z dnia 06.10.2016r.**

w sprawie przystąpienia do sporządzenia zmiany Studium uwarunkowań i kierunków zagospodarowania przestrzennego Gminy Kaliska

Na podstawie art. 18 ust. 2 pkt 5 ustawy z dnia 8 marca 1990r. o samorządzie gminnym (t.j. Dz. U. z 2016r., poz. 446), art. 3 ust. 1, art. 9 ust. 1 oraz art. 27 ustawy z dnia 27 marca 2003 r. o planowaniu i zagospodarowaniu przestrzennym (t.j. Dz. U. z 2016r., poz. 778 ze zm.),

**Rada Gminy Kaliska
uchwała, co następuje:**

§1.

Przystępuje się do sporządzenia zmiany studium uwarunkowań i kierunków zagospodarowania przestrzennego gminy Kaliska, przyjętego uchwałą Nr XLI/322/14 z dnia 27 maja 2014r. oraz zmienionego uchwałą Rady Gminy Kaliska Nr XIX/157/2016 z dnia 27 kwietnia 2016r.

§2.

Zmianę studium sporządza się dla obszarów, których granice wyznaczają załączniki graficzne nr 1,2,3,4,5 stanowiące integralną część uchwały.

§3.

Traci moc uchwała Rady Gminy Kaliska nr XXI/175/2016 z dnia 29.06.2016 r. w sprawie przystąpienia do sporządzenia zmiany Studium uwarunkowań i kierunków zagospodarowania przestrzennego Gminy Kaliska.

§4.

Wykonanie uchwały powierza się Wójtowi Gminy Kaliska.

§5.

Uchwała wchodzi w życie z dniem podjęcia.


**Przewodniczący
Rady Gminy Kaliska
Zbigniew Szarafin**

UZASADNIENIE

Zgodnie z art. 9 ust. 1 ustawy o planowaniu i zagospodarowaniu przestrzennym (t.j. Dz. U. z 2016 r., poz. 778 ze zm.) w celu określenia polityki przestrzennej gminy, w tym lokalnych zasad zagospodarowania przestrzennego, Rada Gminy podejmuje uchwałę o przystąpieniu do sporządzania Studium uwarunkowań i kierunków zagospodarowania przestrzennego gminy. W związku z art. 27 ww. ustawy zmiana studium następuje w takim samym trybie, w jakim jest ono uchwalane.

Przed podjęciem uchwały w sprawie przystąpienia do sporządzenia zmiany Studium uwarunkowań i kierunków zagospodarowania przestrzennego Wójt Gminy Kaliska dokonał analizy dotyczącej zasadności przystąpienia do jej sporządzenia.

Przedmiotem zmiany Studium uwarunkowań i kierunków zagospodarowania przestrzennego gminy Kaliska jest dokonanie pojedynczych zmian w zakresie uzupełnień zapisów dotyczących wydobywania złoża kruszywa naturalnego na działkach nr 80 oraz nr 93 w obrębie Dąbrowa, gmina Kaliska oraz na działkach nr 131 oraz nr 136 w obrębie Piece, gmina Kaliska, a także powiększenia terenów usług turystycznych nad jeziorem Trzechowskim (część działki nr 77/21 obręb Iwiczno, gmina Kaliska, działka nr 77/5 obręb Iwiczno, gmina Kaliska oraz działki nr 77/6, nr 79/13, nr 78/15 obręb Iwiczno, gmina Kaliska).

Na wniosek osoby fizycznej zamierzono również wprowadzić do Studium nowe tereny zabudowy lotniskowej i usług turystycznych na terenie części działki nr 266/10, obręb Cieciora, gmina Kaliska.

W wyniku przeprowadzenia analiz aktualności obowiązującego Studium uwarunkowań i kierunków zagospodarowania przestrzennego Gminy Kaliska oraz w związku ze zgłoszonym wnioskiem, proponuje się przystąpić do opracowania zmiany Studium.

Przewodniczący
Rady Gminy Kaliska
Zbigniew Szarafin

Urząd, prowadzący
państwowy zasób geodezyjny
i kartograficzny

Starosta Starogardzki
Sekcje


~~Identyfikator evidencyjny~~
materiału zasobu

Informacyne

~~Data wykonania koci~~

24.06.2016 50/2



MAPA DO CELOW INFORMACYJNYCH

SKALA 1:2000

obr. Dąbrowa 0005: dz. 80, 93
5.211.22.25; 6.211.23.21; 6.211.23.16; 6.211.22.20


Załącznik nr 1
do Uchwały Nr XXVI/205/2016

Rady Gminy Kaliska
z dnia 06.10.2016r.

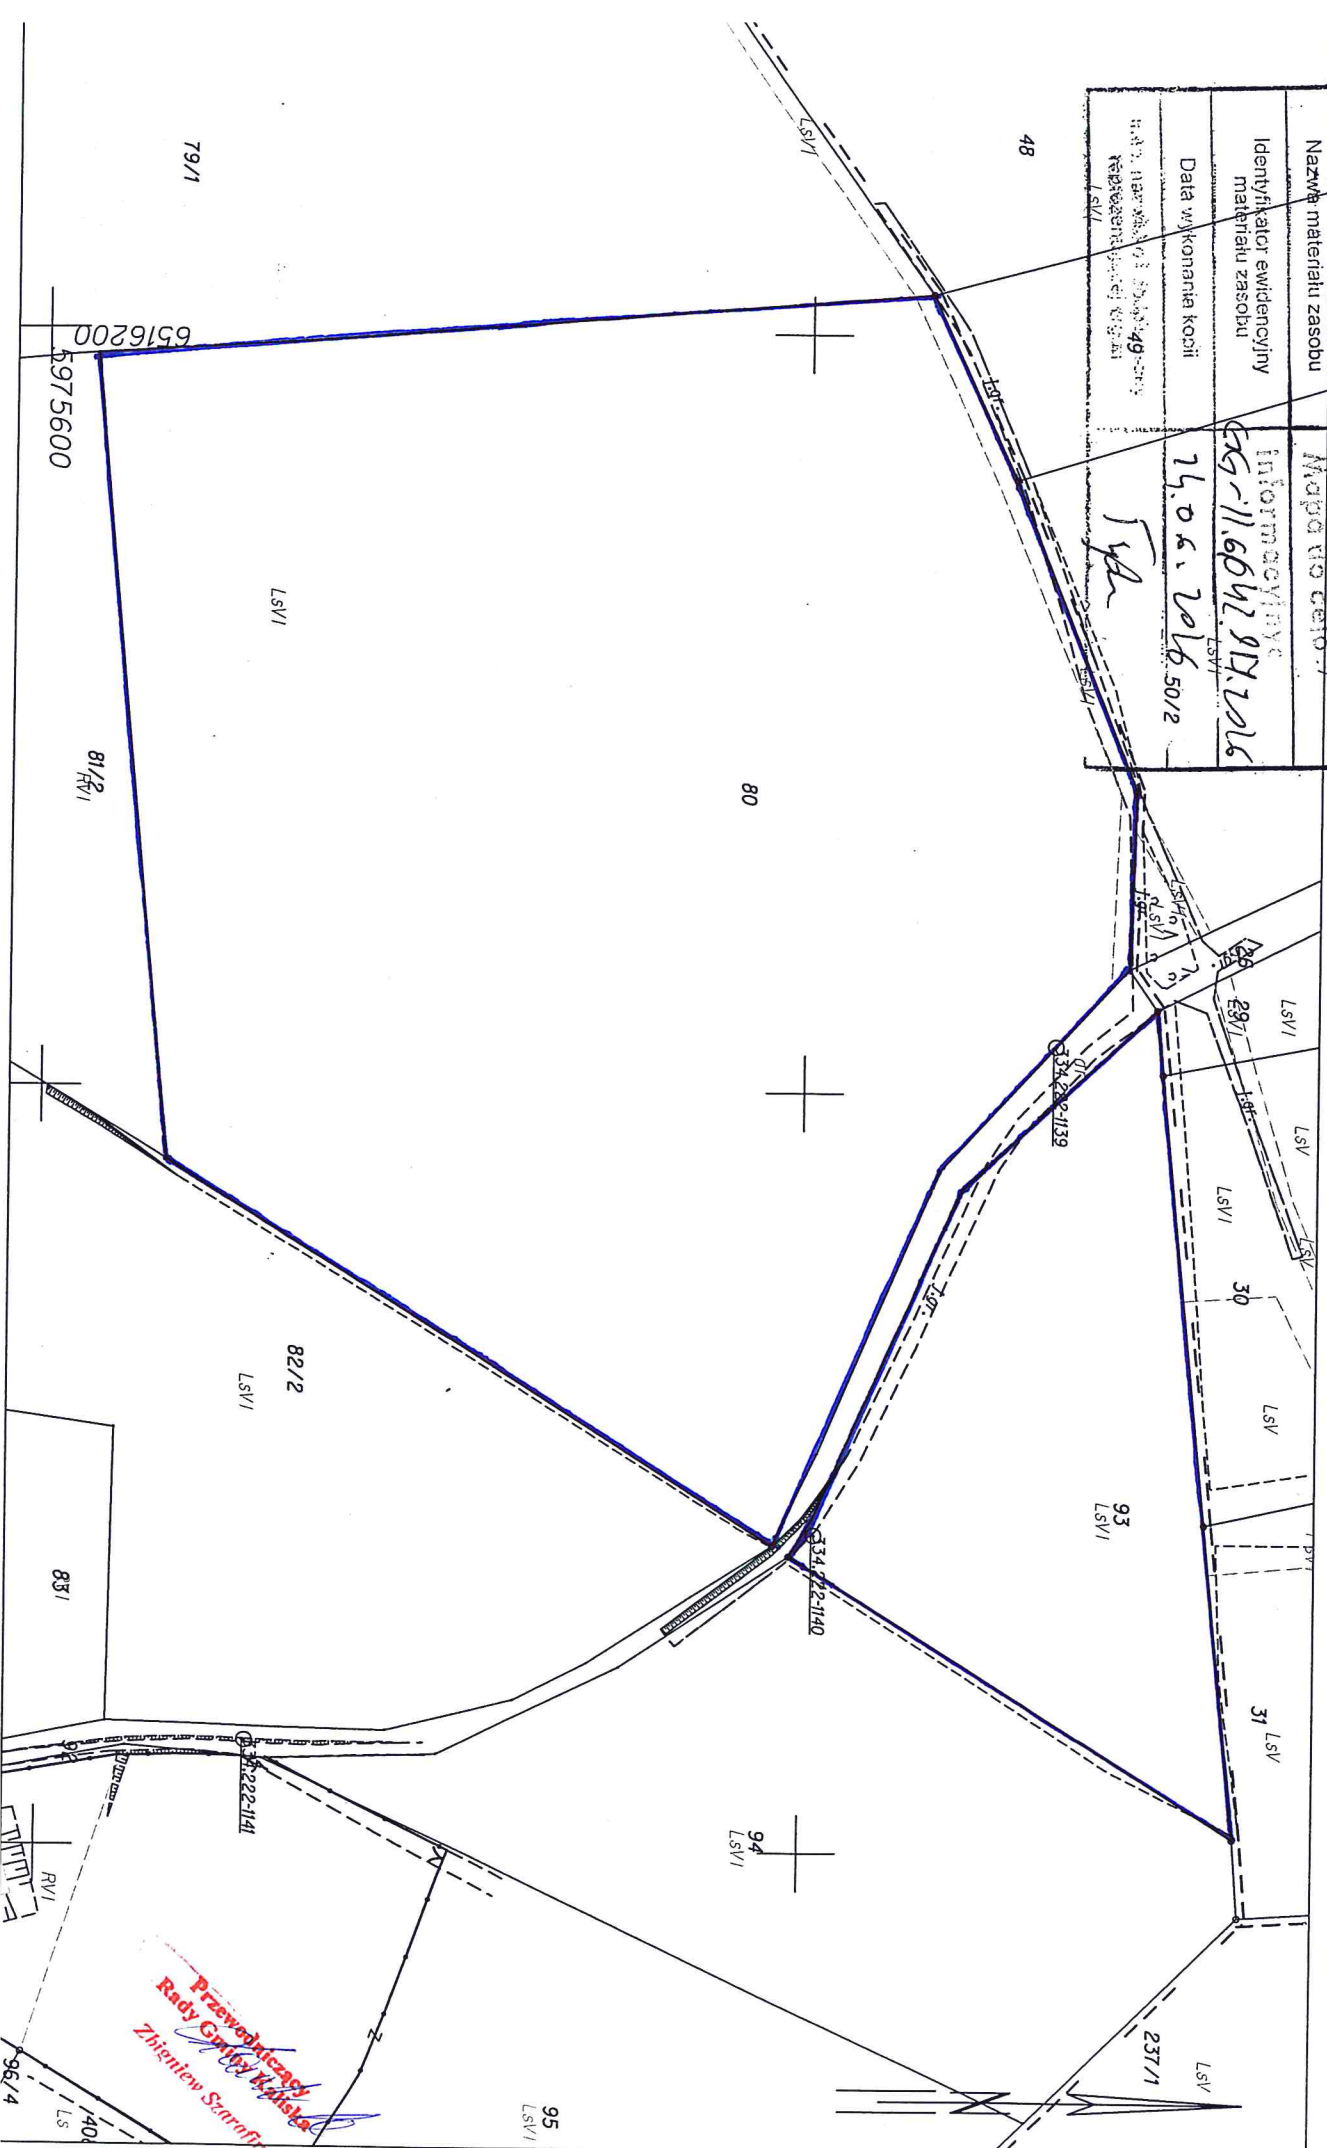

MAPA DO CELÓW INFORMACYJNYCH
SKALA 1:2000
obr. lwiczno 0007: dz. 77/5
Seksje mapy: 6.210.22.20; 6.210.23.16

świadczą się zgodność niniejszej kopii z treścią materiału: państwowego zasobu geodezyjnego i kartograficznego	
Urząd prowadzący państwowy zasob geodezyjny i kartograficzny	Starosta Starogardzki Mapa do celów
Nazwa materiału zasobu	informacyjny
Identyfikator ewidencji materiału zasobu	SG-14642917.106
Data wykonania kopii	11.06.2016

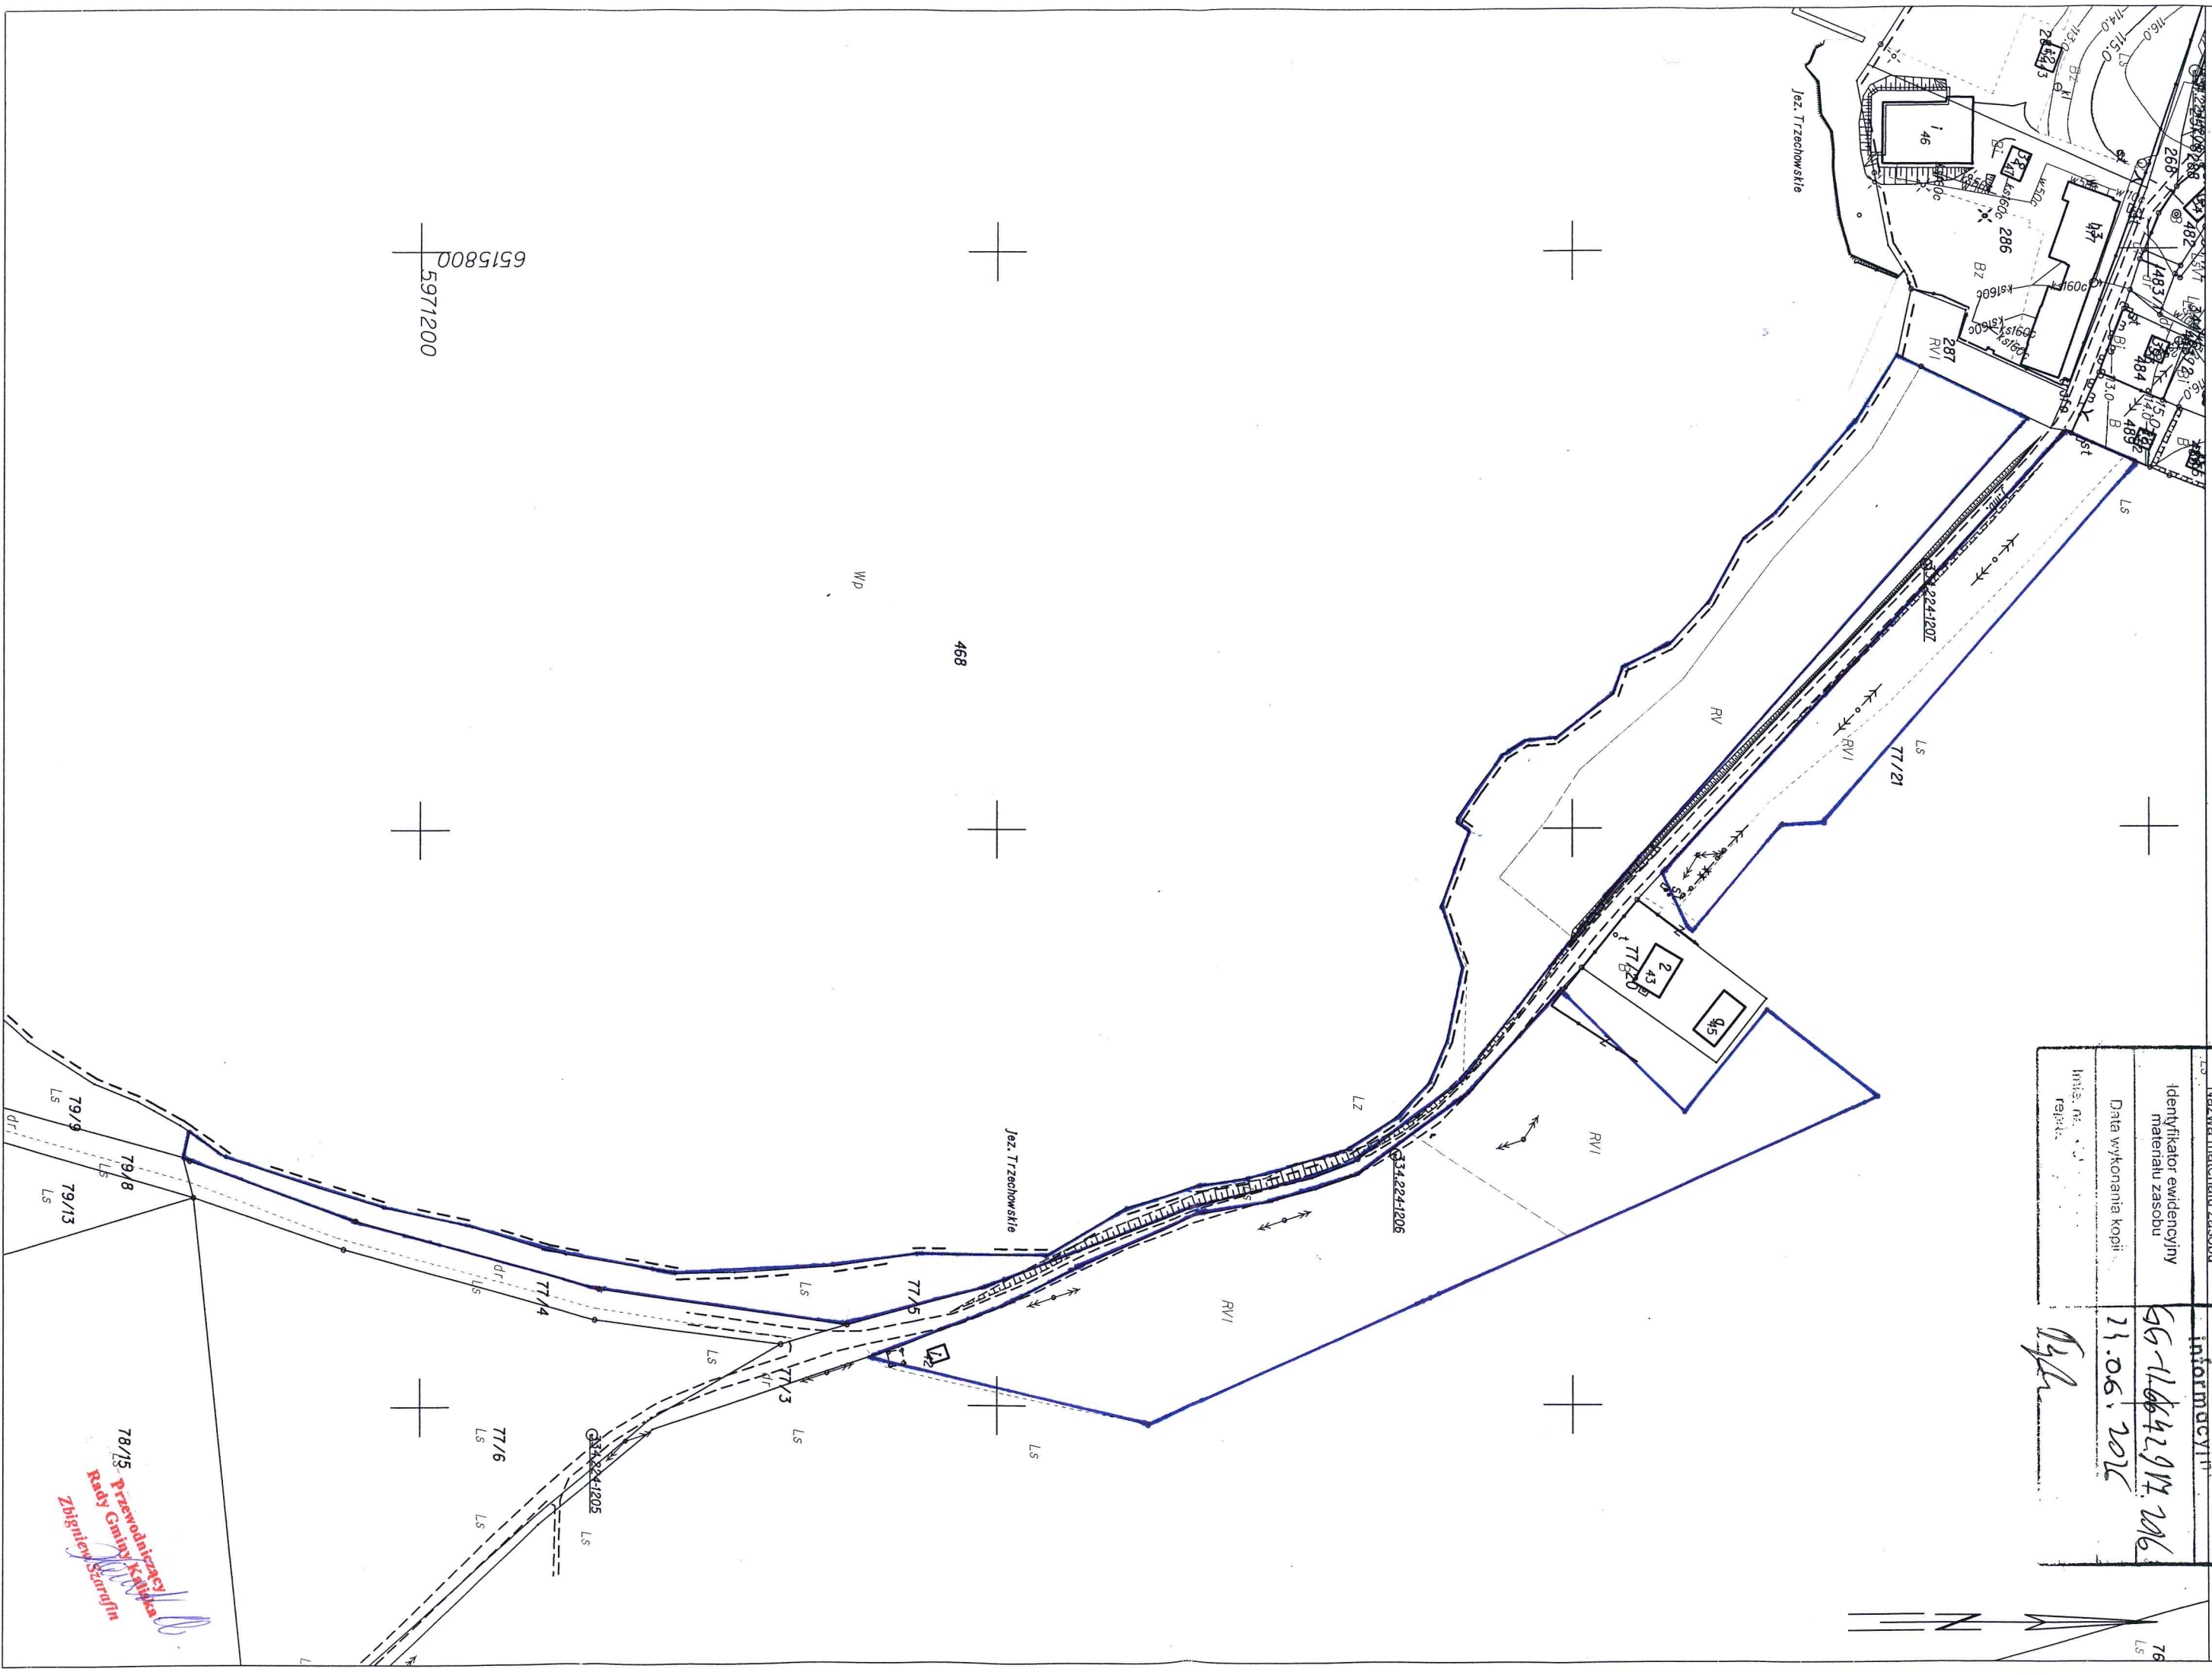

78/15 Przewodniczący
Rady Gminy Kaliska


MAPA DO CELÓW INFORMACYJNYCH

SKALA 1:2000

obr. lwcžno 0007: dz. 77/6, 78/15, 79/13
Seksje mapy: 6.210.22.25; 6.210.22.20; 6.210.23.21; 6.210.23.22


Nazwa materiału zasobu	Starosta Starogardzki
Identyfikator ewidencyjny materiału zasobu	Mapa do celów informacyjnych
Data wykonania kopii	66-11.6642.917.1016 24.06.2016

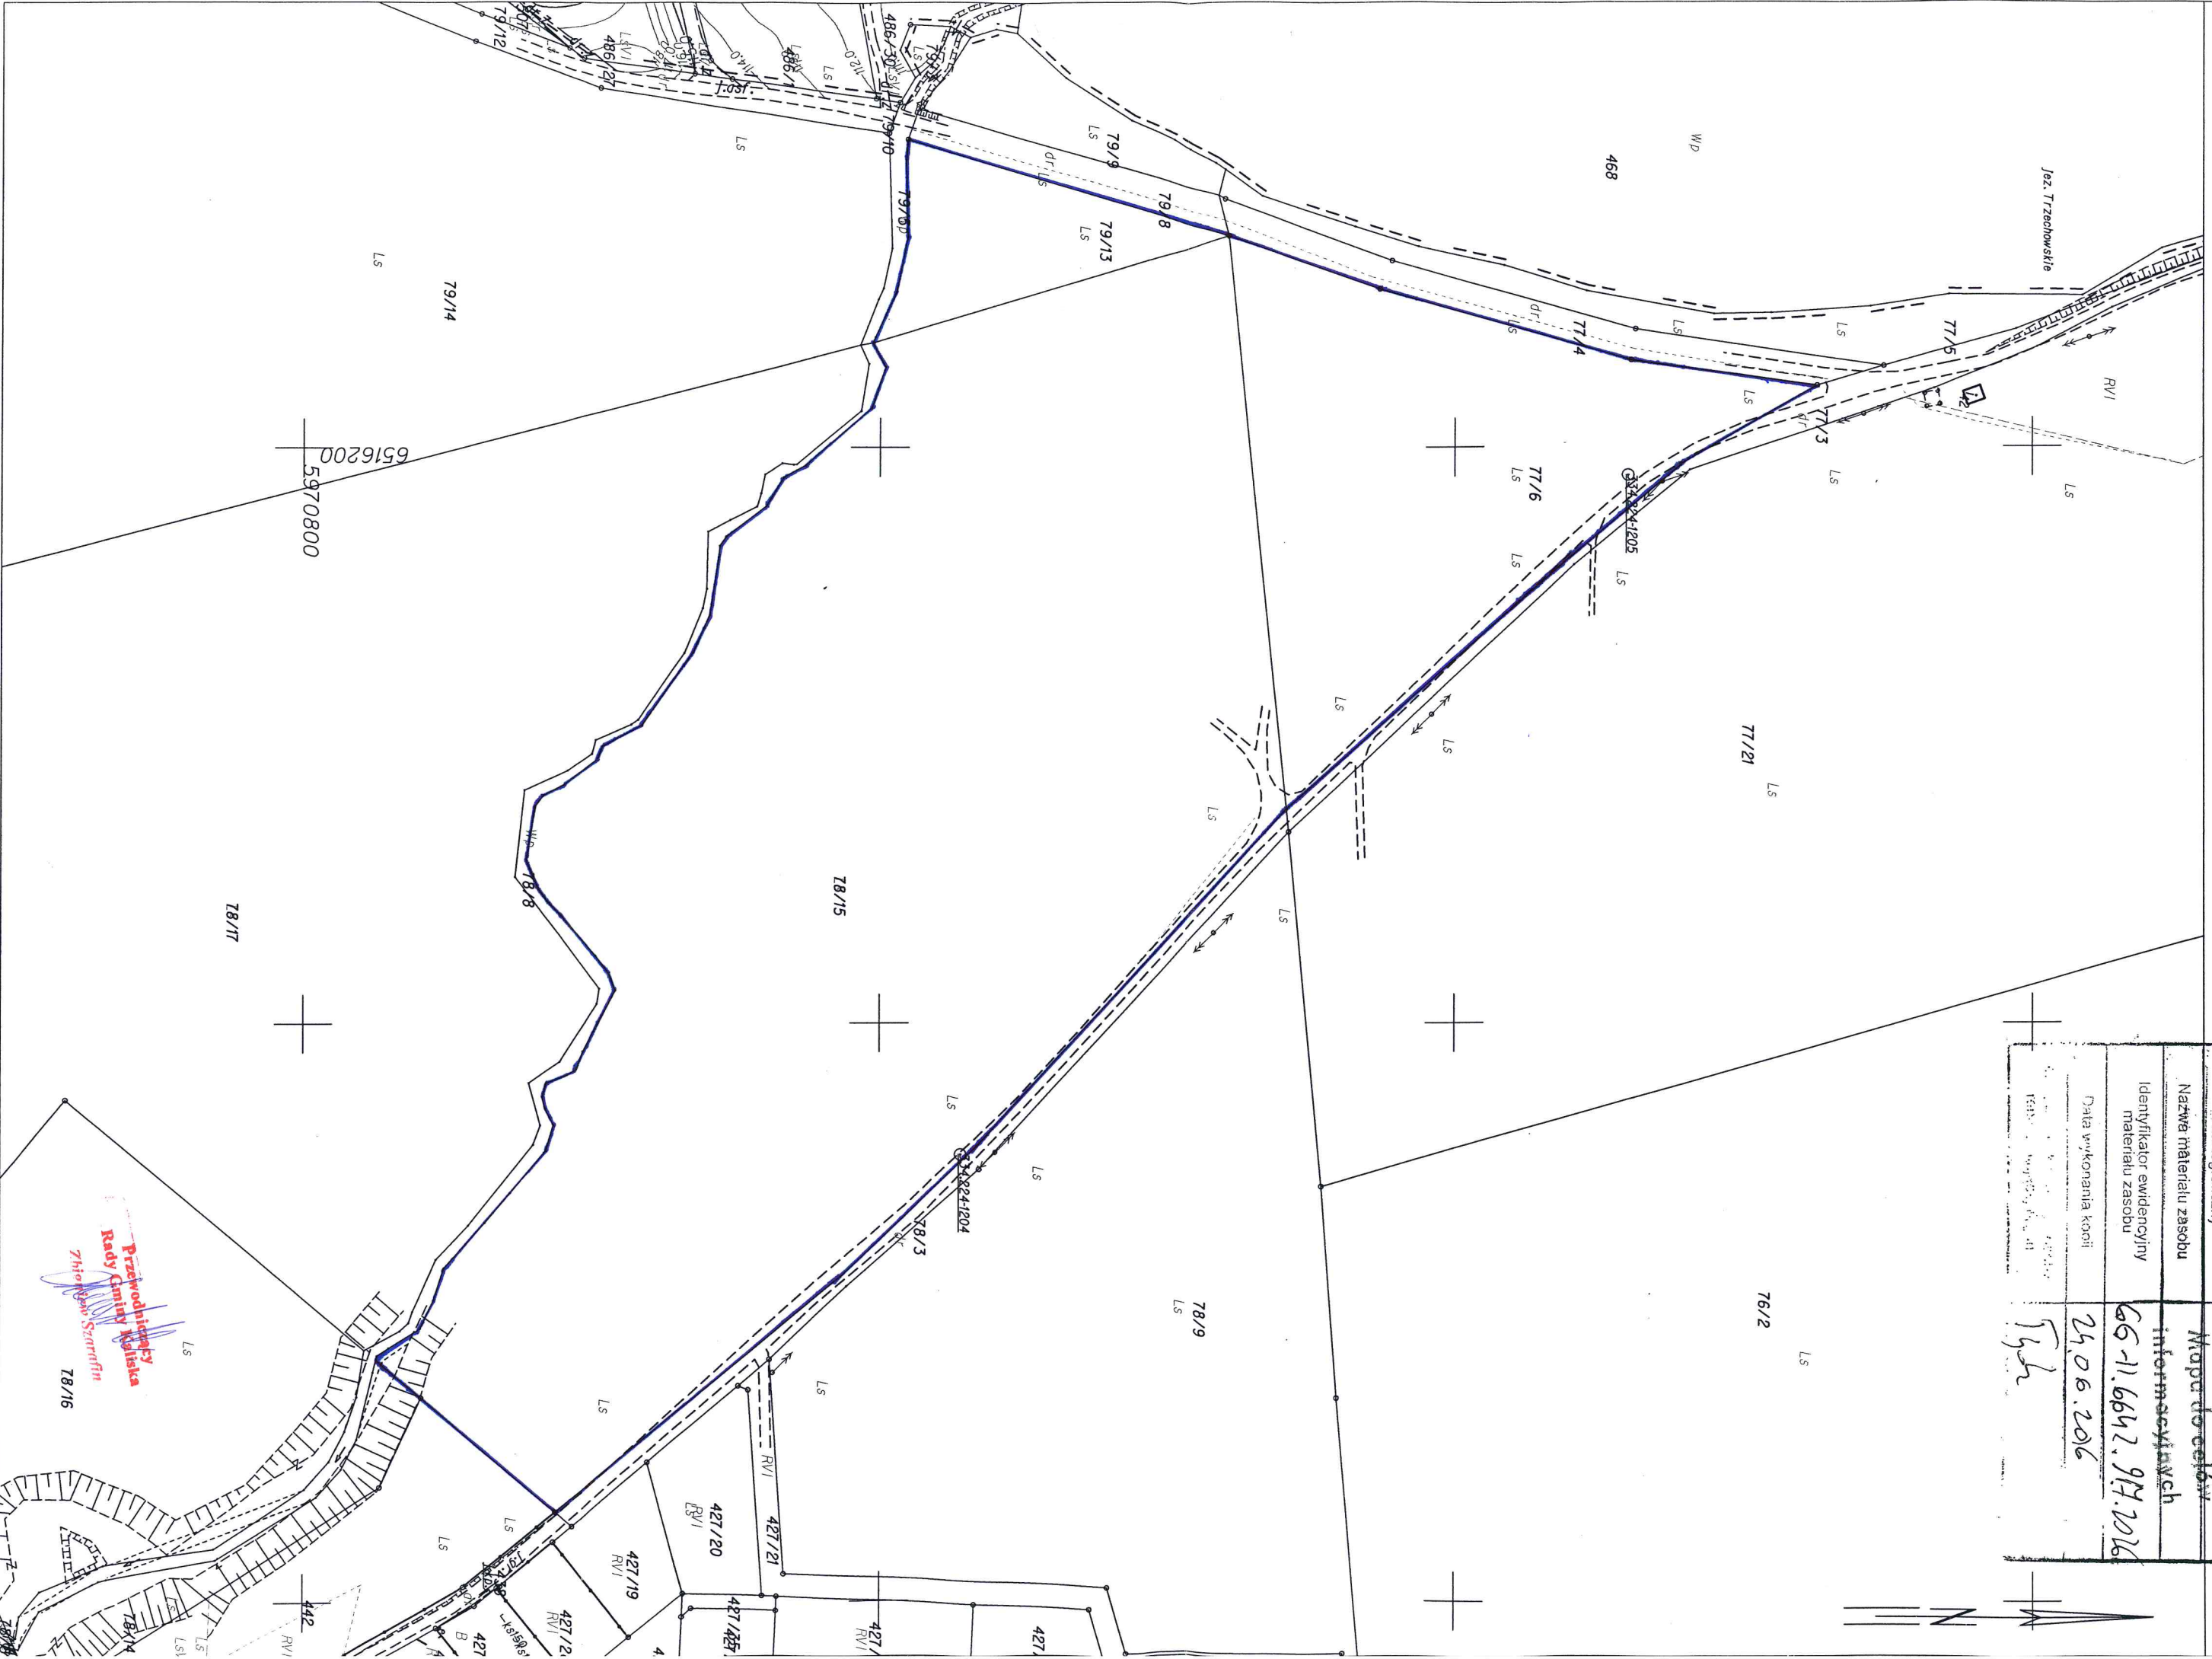


Załącznik nr 4
do Uchwały Nr XXVI/205/2016
Rady Gminy Kaliska
z dnia 06.10.2016r.

SKALA: 1:2000
obr. Piece 0010: 0137
Sekcje mapy: 6.210.22.13: 6.210.22.14

Starosta Starogardzki
Nazwa do celów
informacyjnych

24.06.2016
19/2


Identyfikator ewidencyjny
materiału zasobu
RV1
Data wykonania kopii
140
Indic. nazwiska pod
Ls reprezentacji
LsVI

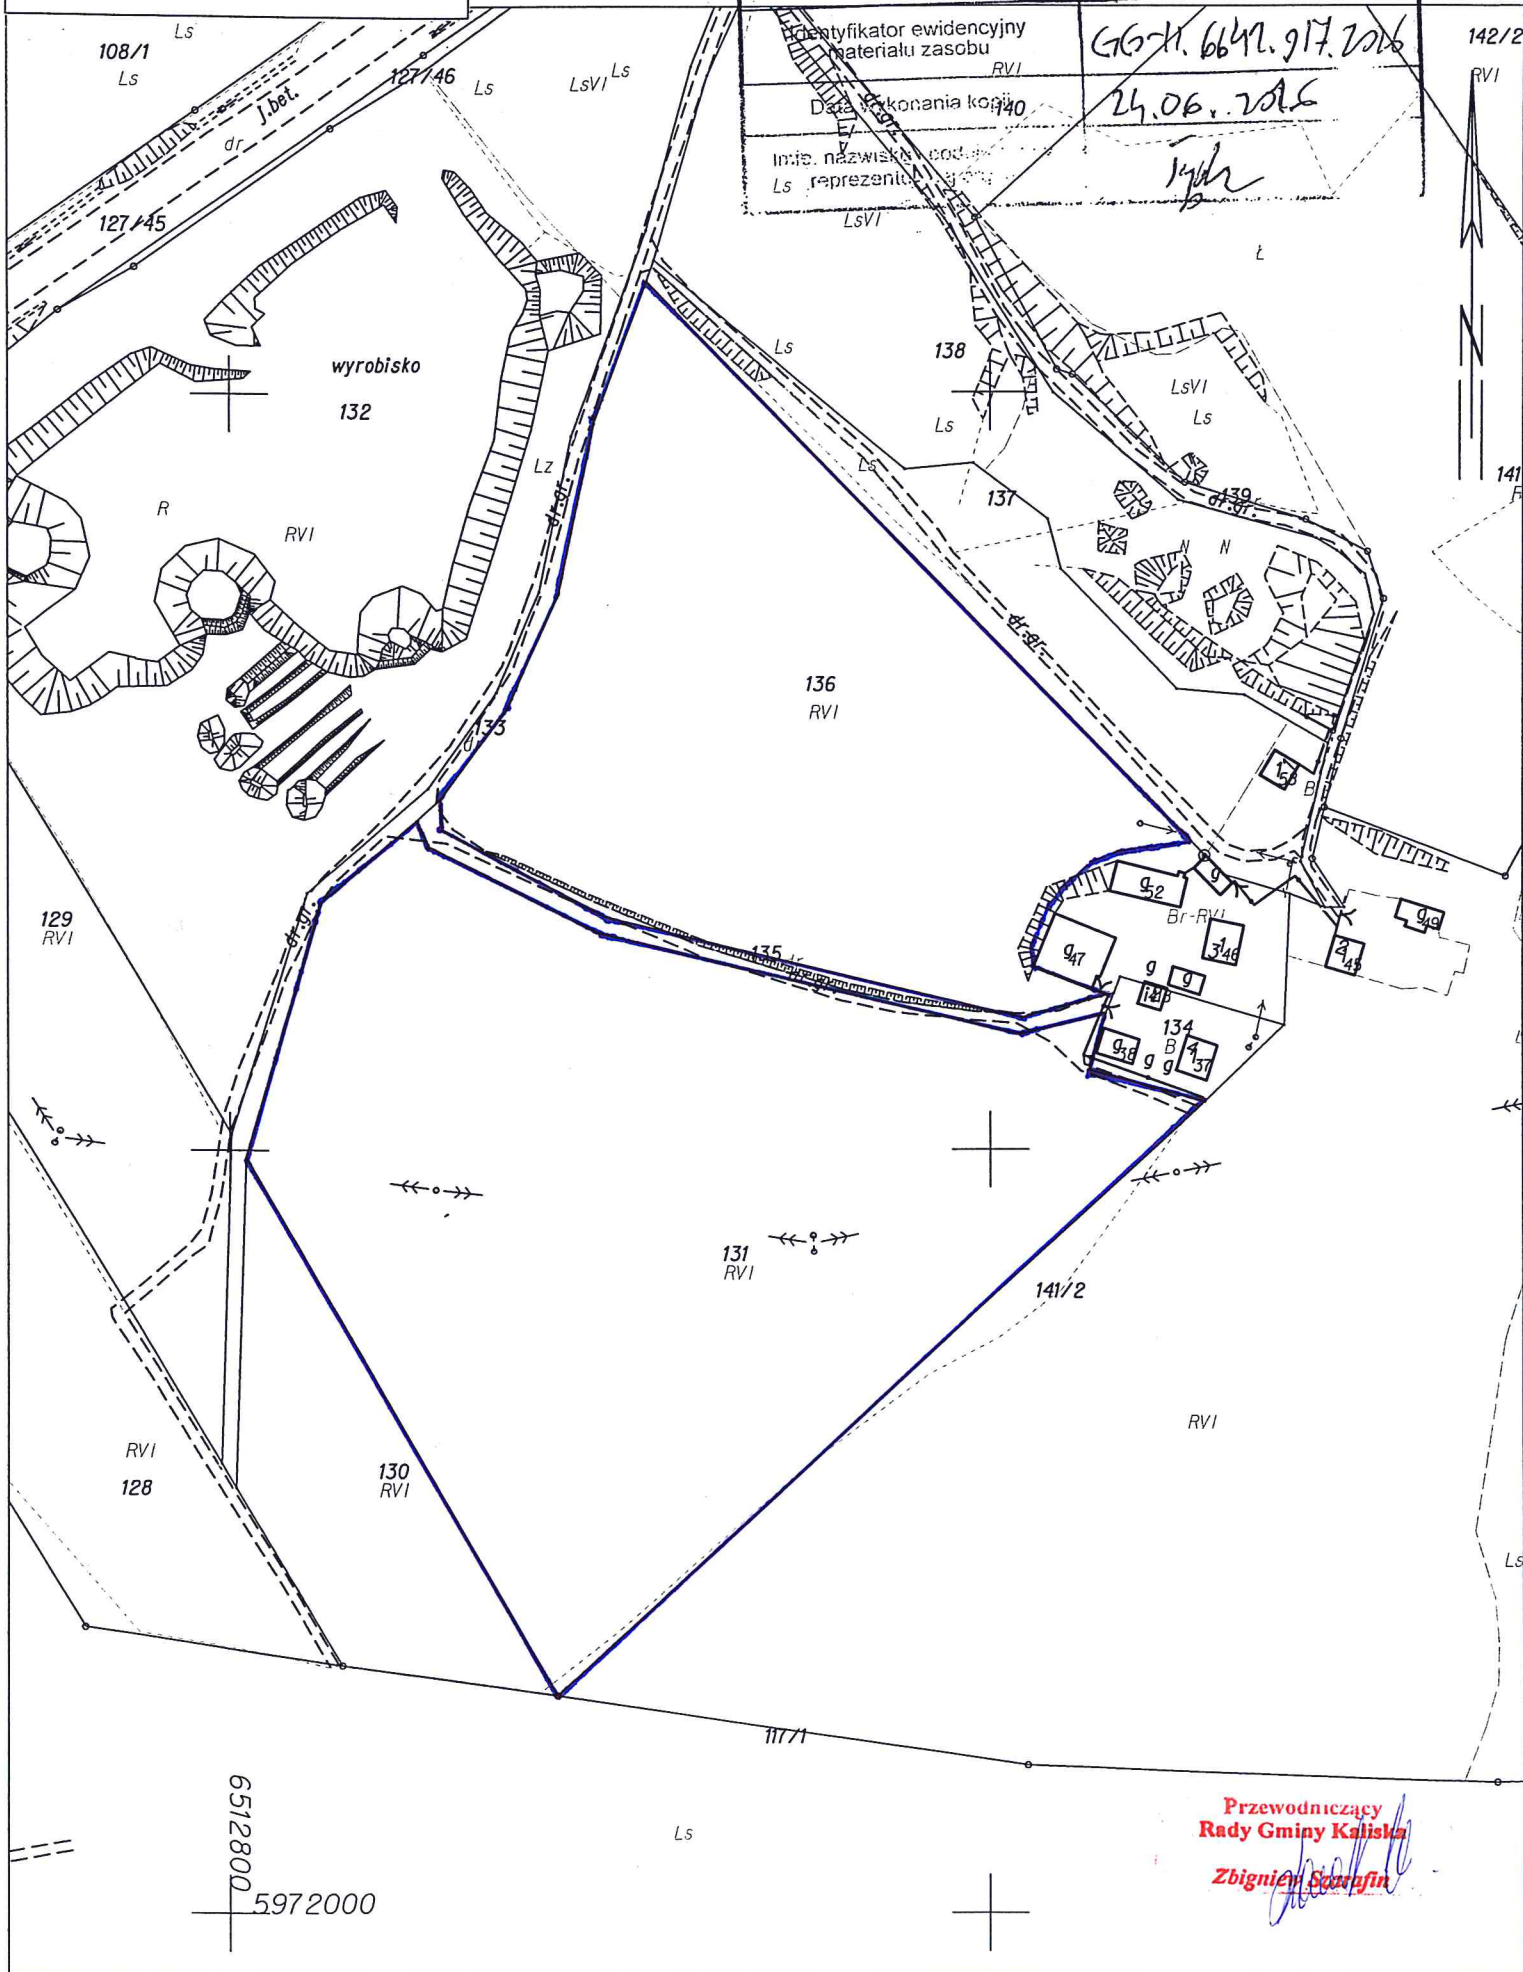


Przewodniczący
Rady Gminy Kaliska
Zbigniew Szaryn

MAPA DO CEŁÓW INFORMACYJNYCH

SKALA 1:1000
obr. Cieciorka 0002: dz. 266/10
Seksje mapy: 6.211.22.10.1

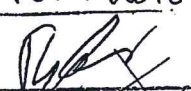oświadcza się zgodność niniejszej kopii z treścią materiału państwowego zasobu geodezyjnego i kartograficznego	
Organ prowadzący państwowy zasób geodezyjny i kartograficzny	Starosta Starogardzki
Nazwa materiału zasobu	Mapa do celów informacyjnych
Identyfikator ewidencyjny materiału zasobu	GG-11.6642.1385.201
Data wykonania kopii	23.09.2016
Imię, nazwisko i podpis osoby reprezentującej organ	

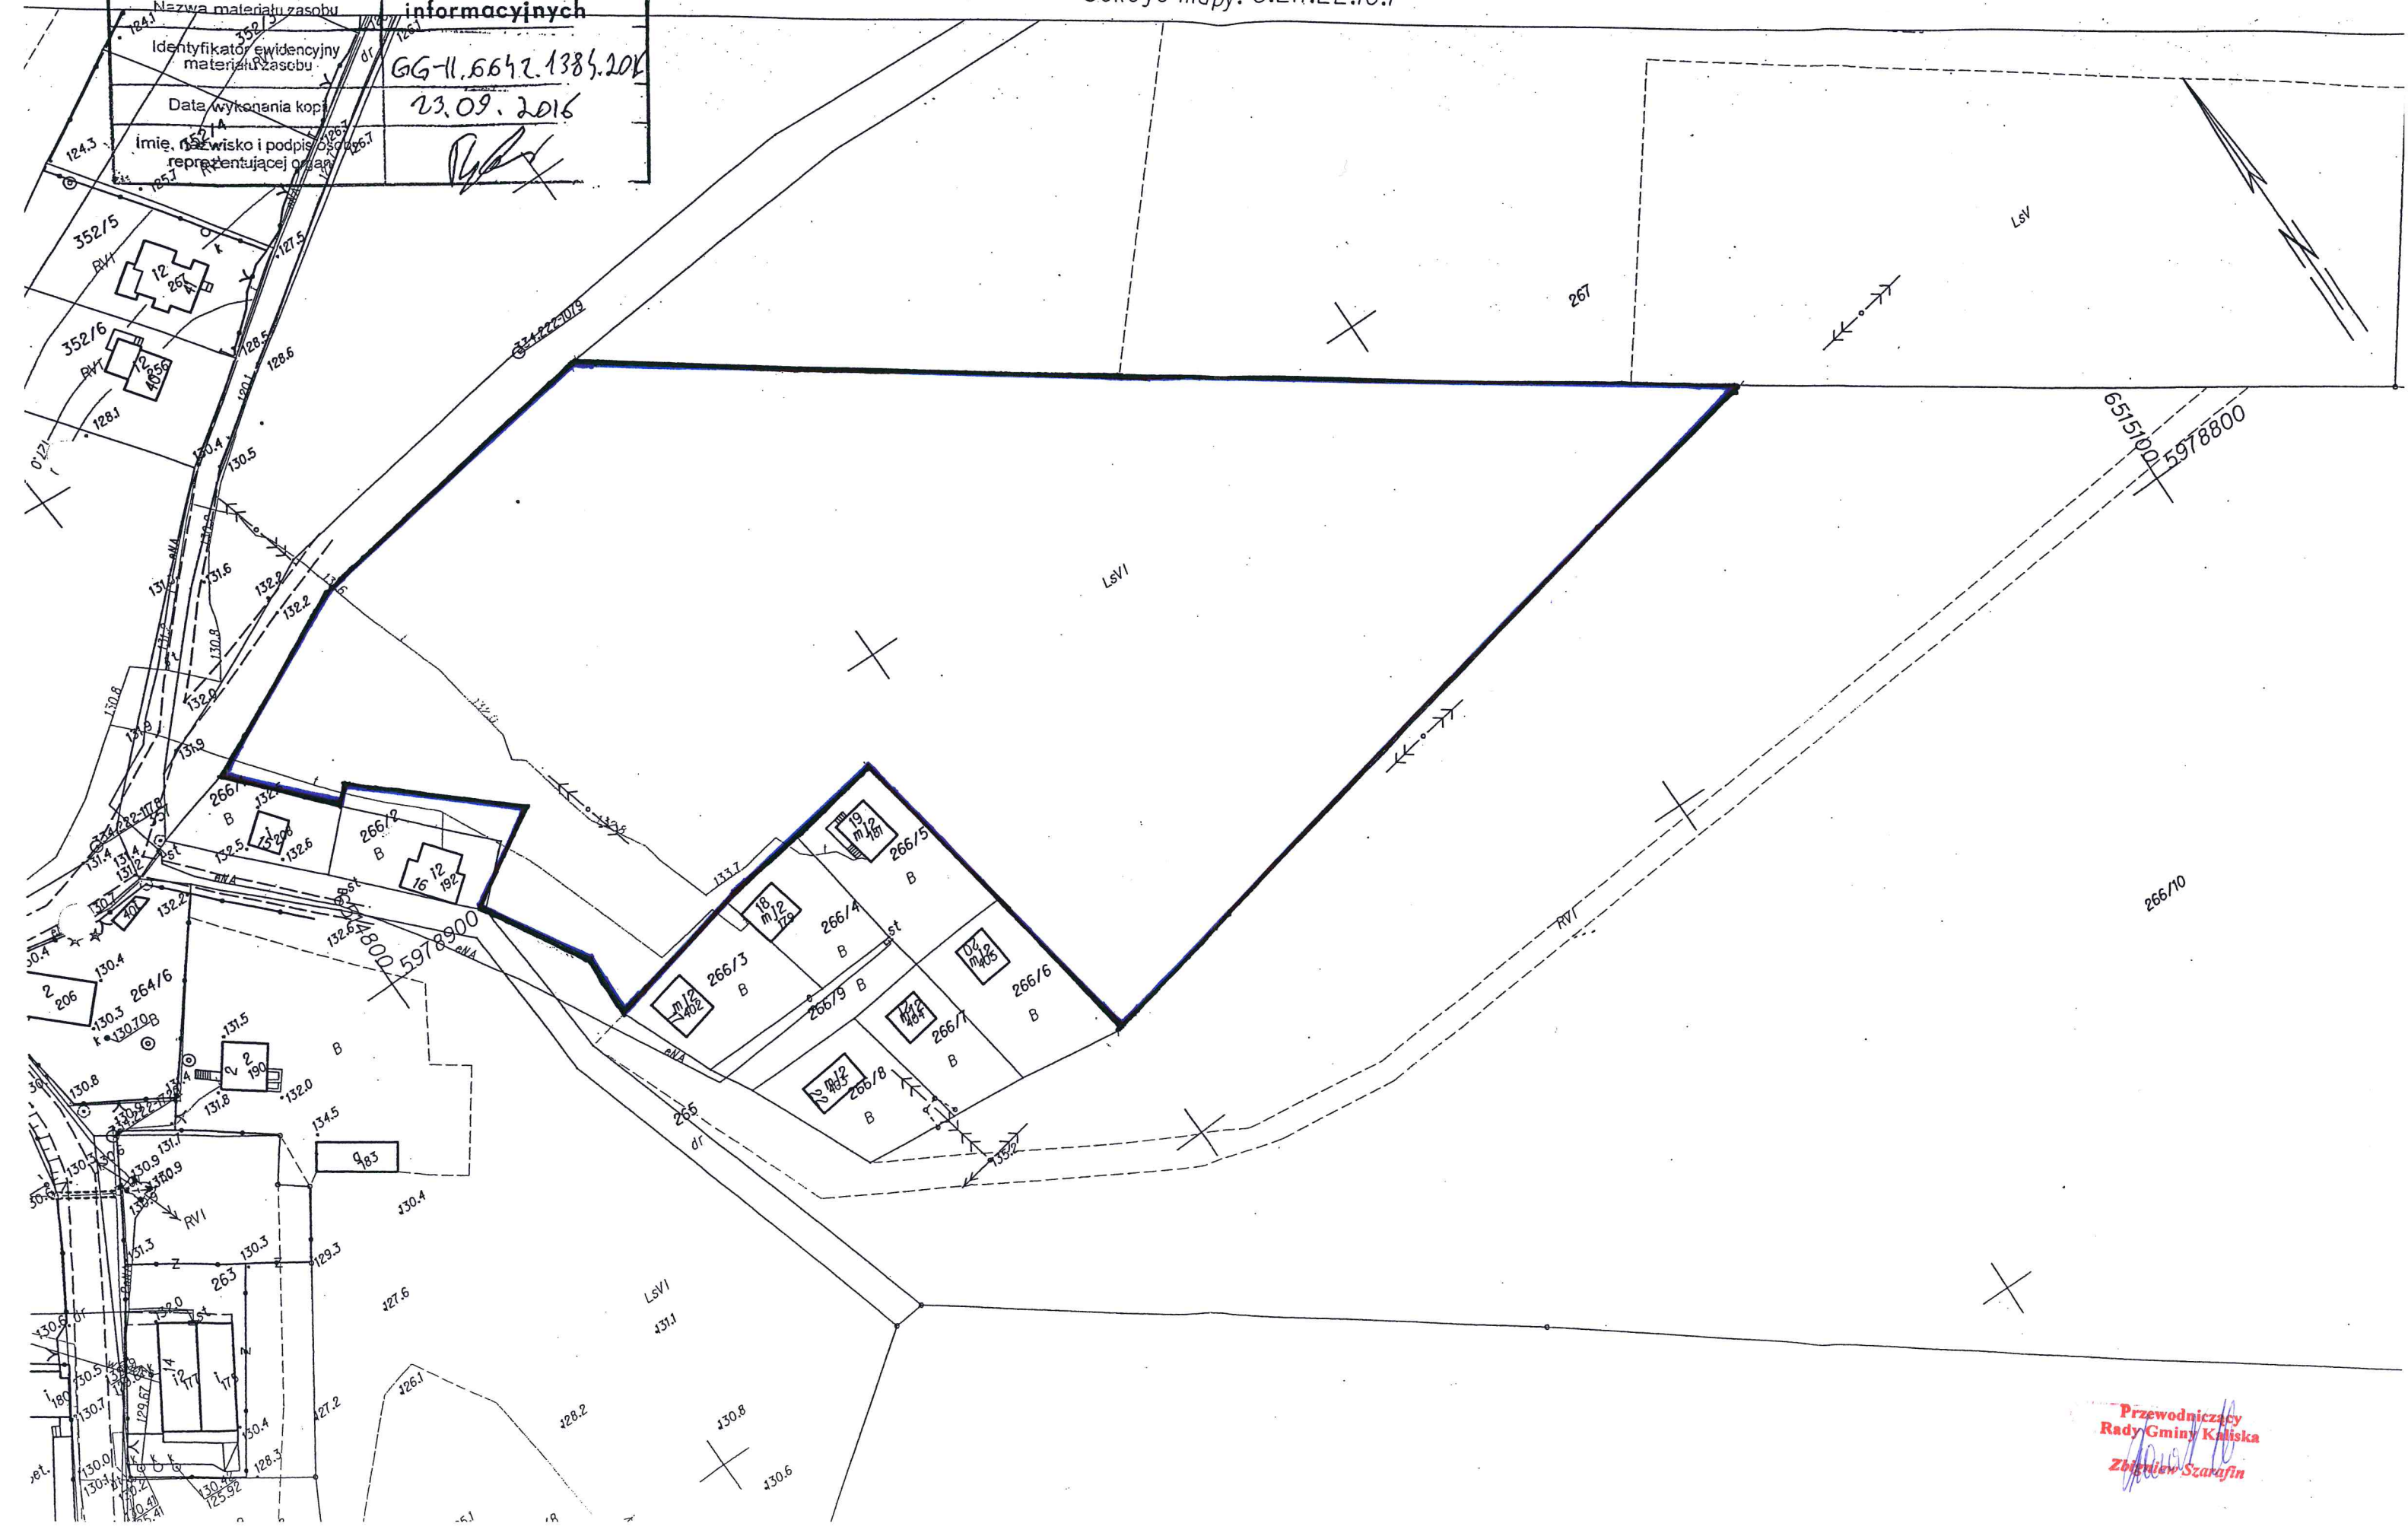

Przewodniczący
Rady Gminy Kaliska
Zbigniew Szarajin